



Plan 1. etasje som bygget

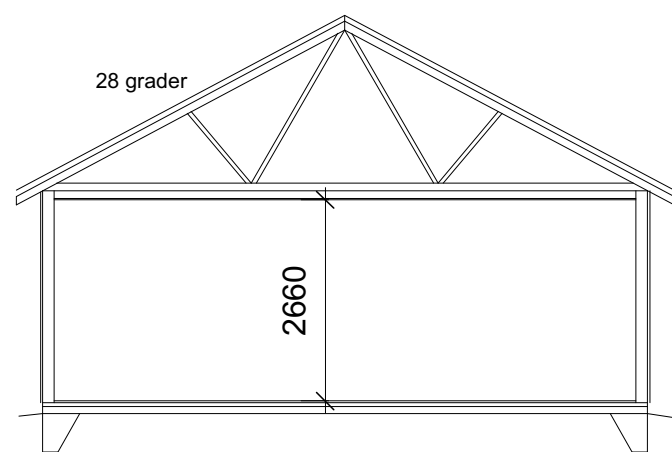

Typisk snitt boligdel

 Bruksendring til bolig

 EI30

Tegnet av:

Sivilingeniør Jan Sigurd Pettersen
Tlf: 91 18 78 68 - epost: jansip@online.no

Prosjekt:


Kårbolig/garasje - Garderveien 292, gnr 79 bnr 3 i Ås kommune

Målestokk:


1:100

Dato:

29.12.2017

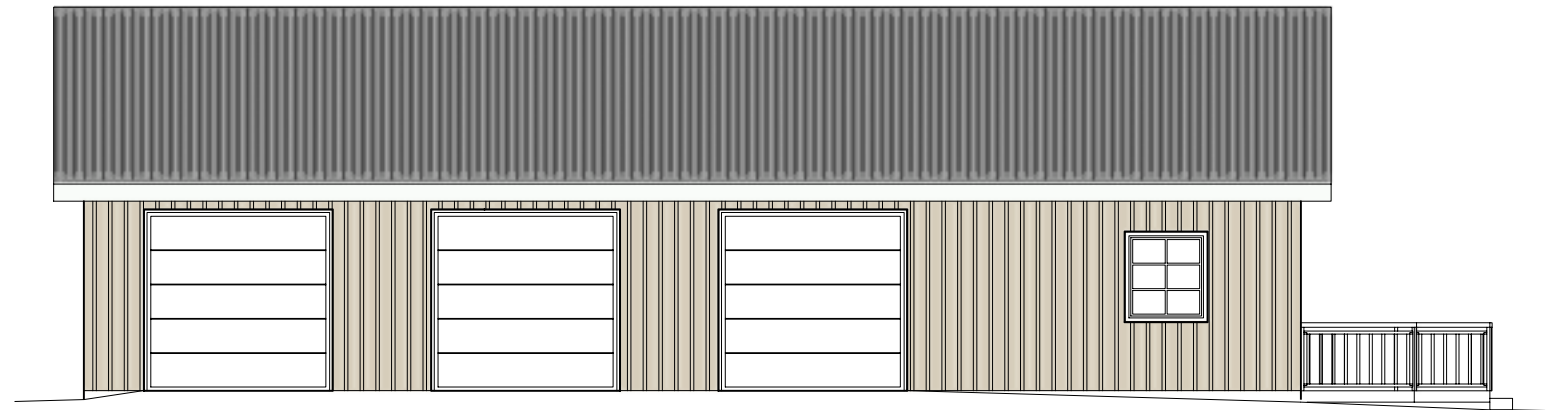

Fasade nord-vest som bygget

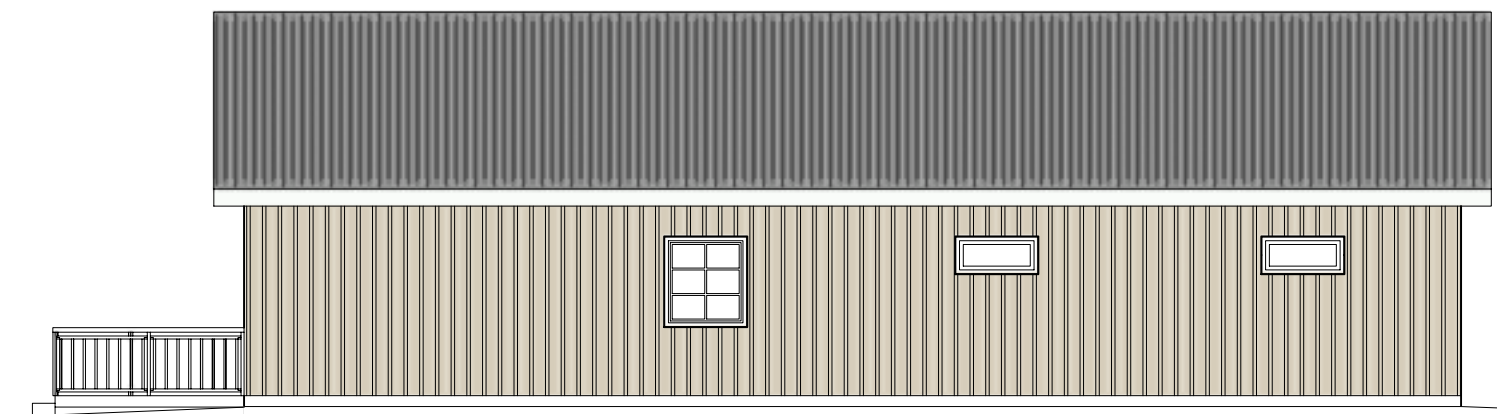

Fasade sør-øst som bygget

Tegnet av:

Sivilingeniør Jan Sigurd Pettersen
Tlf: 91 18 78 68 - epost: jansip@online.no

Prosjekt:


Kårbolig/garasje - Garderveien 292, gnr 79 bnr 3 i Ås kommune

Målestokk:

1:100

Dato:

29.12.2017

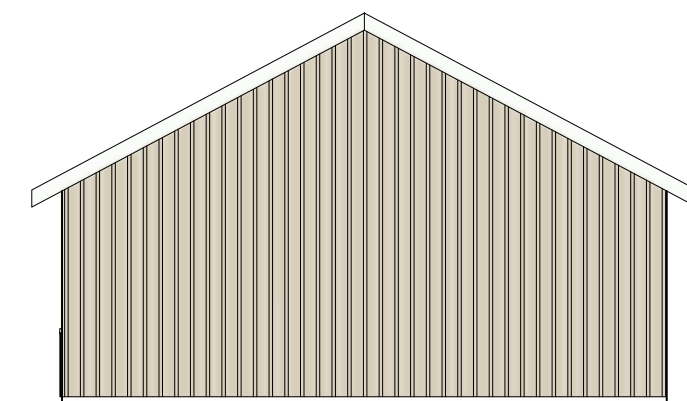

Fasade nord-øst som bygget



Fasade sør-vest som bygget

Tegnet av:

Sivilingeniør Jan Sigurd Pettersen
Tlf: 91 18 78 68 - epost: jansip@online.no

Prosjekt:

Kårbolig/garasje - Garderveien 292, gnr 79 bnr 3 i Ås kommune

Målestokk:

1:100

Dato:

29.12.2017



Garderveien 292

Dato: 29.12.2017

Målestokk: 1:500

Koordinatsystem: UTM 32N

